




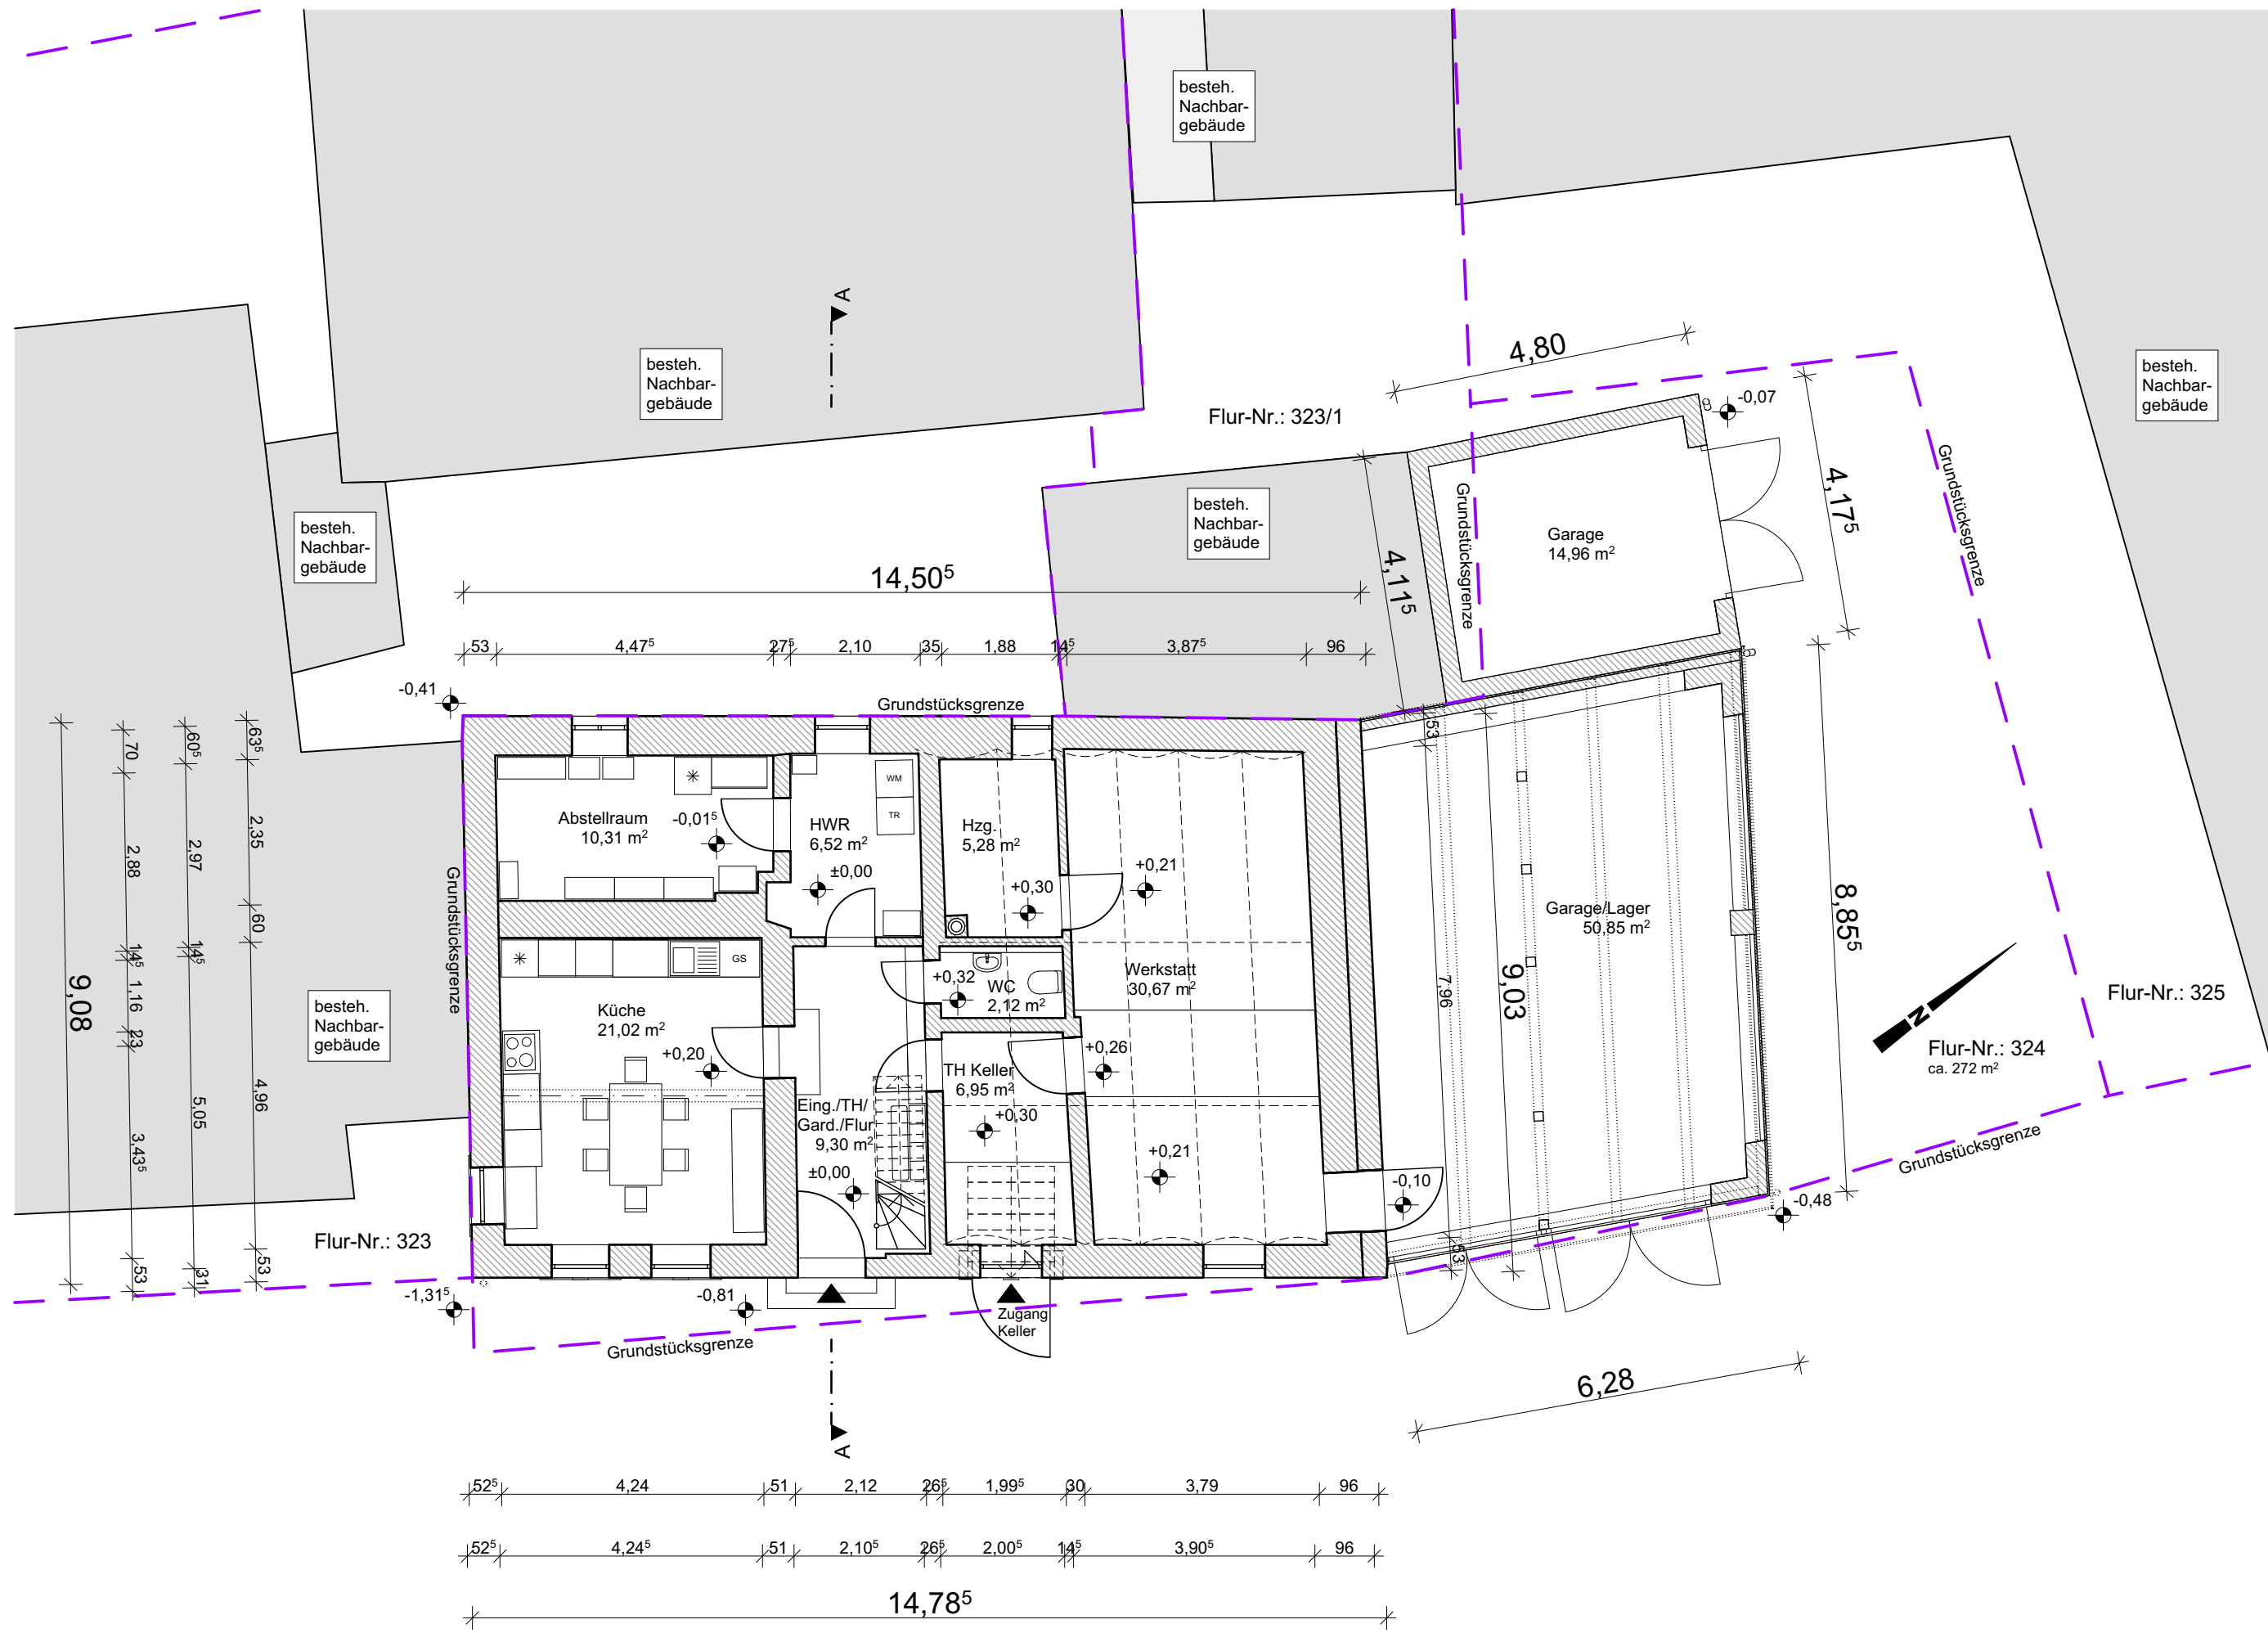


Grundriss Erdgeschoss
mit Grundstücksgrenzen

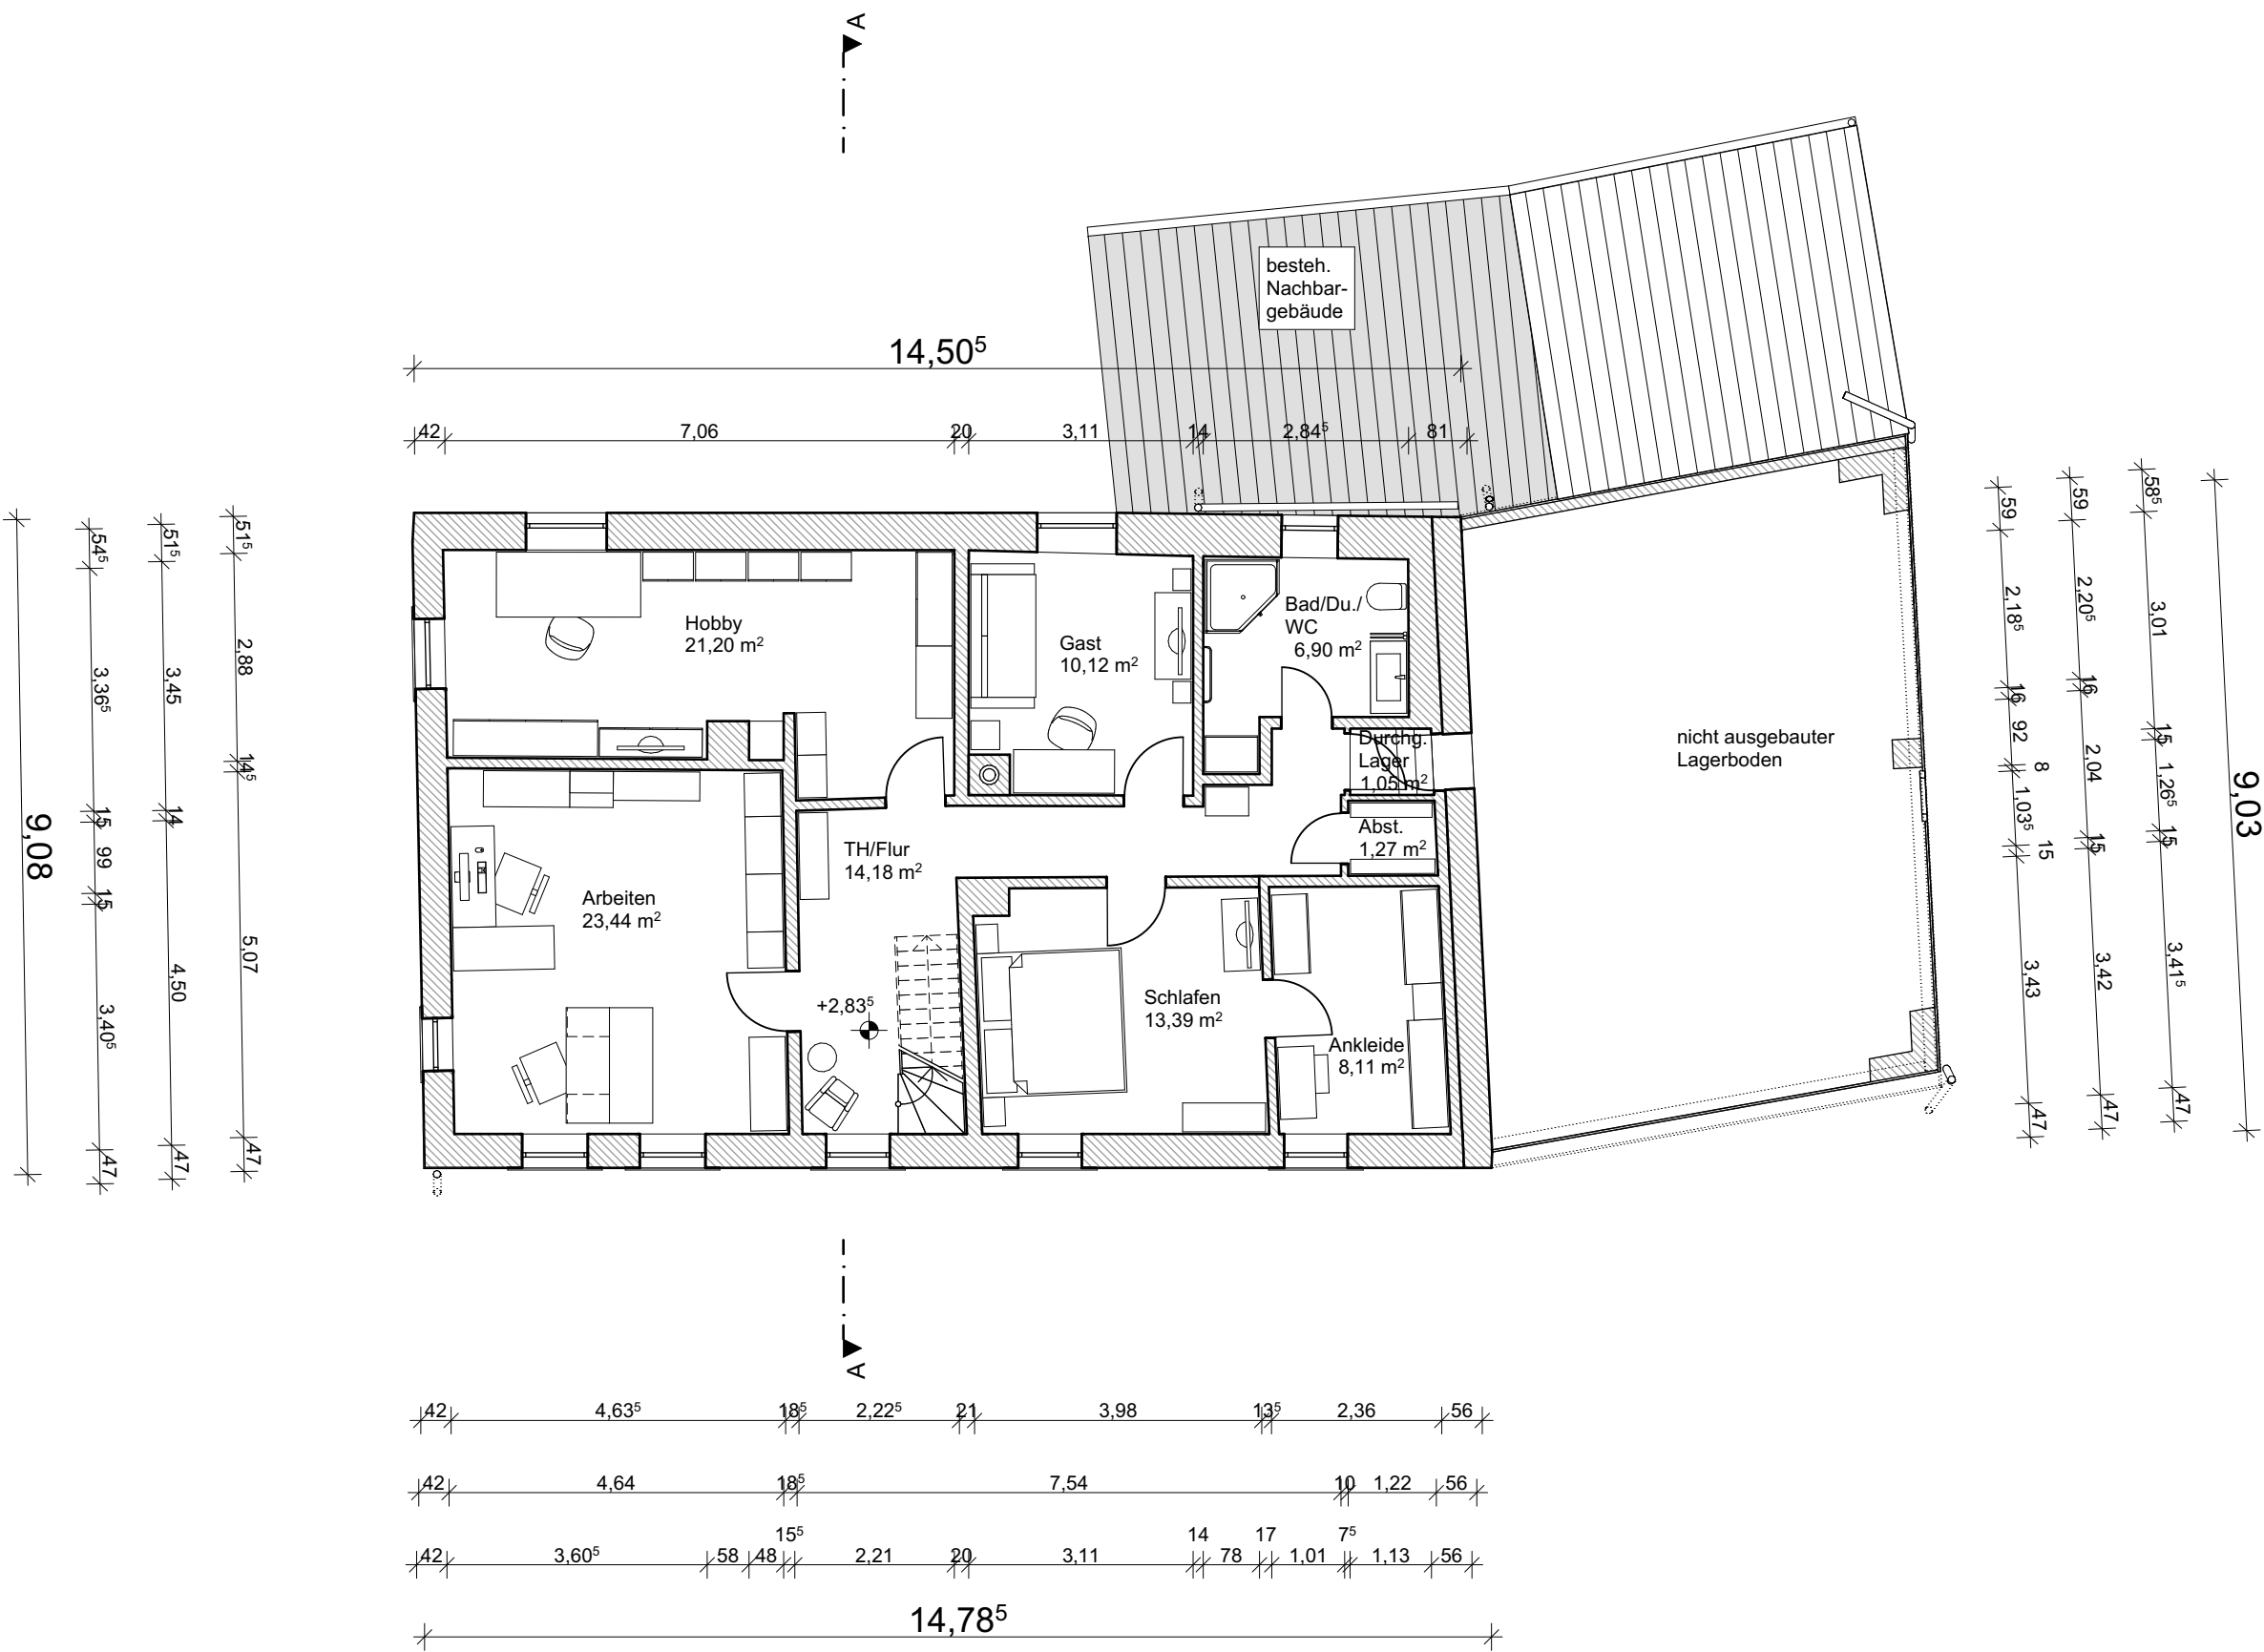


Grundriss Obergeschoss

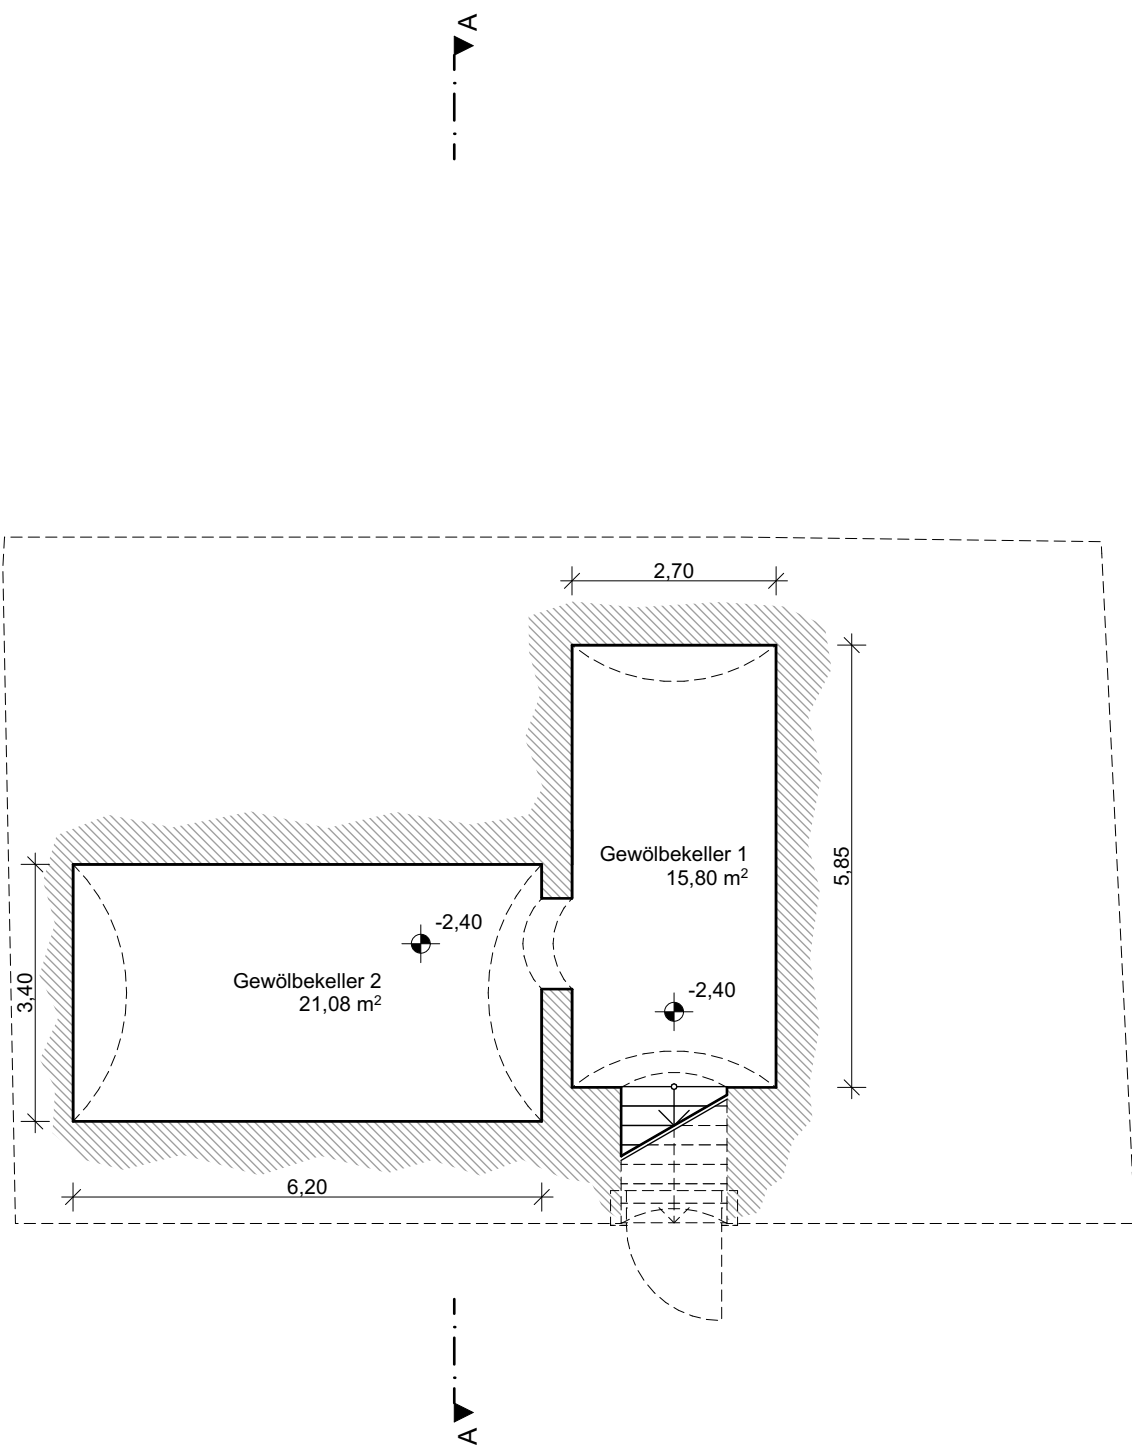

Grundriss Kellergeschoss

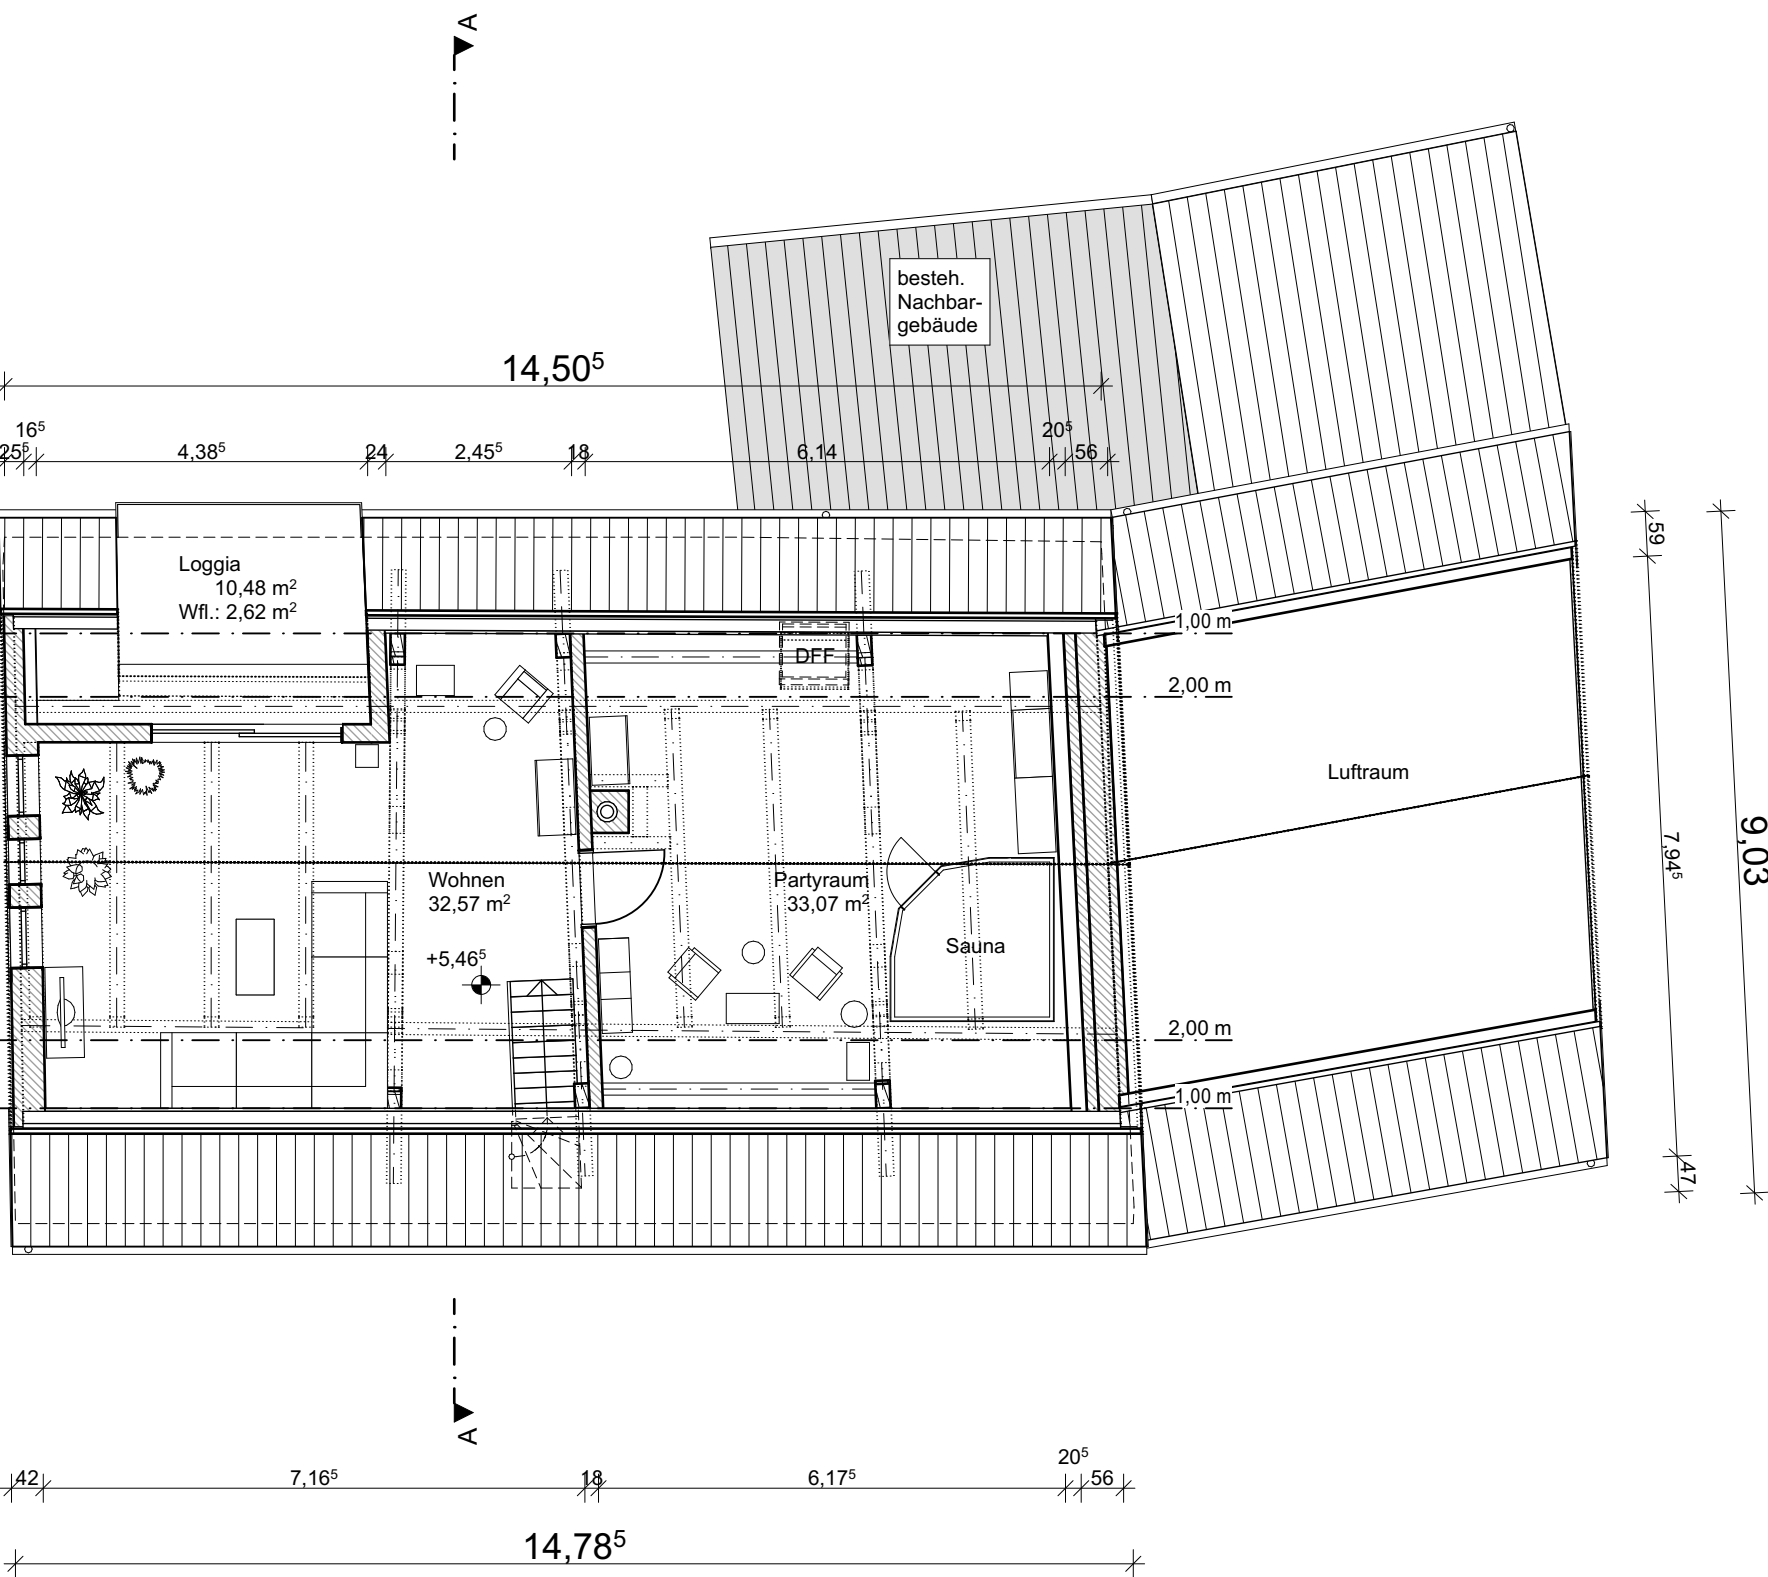

Grundriss Dachgeschoss

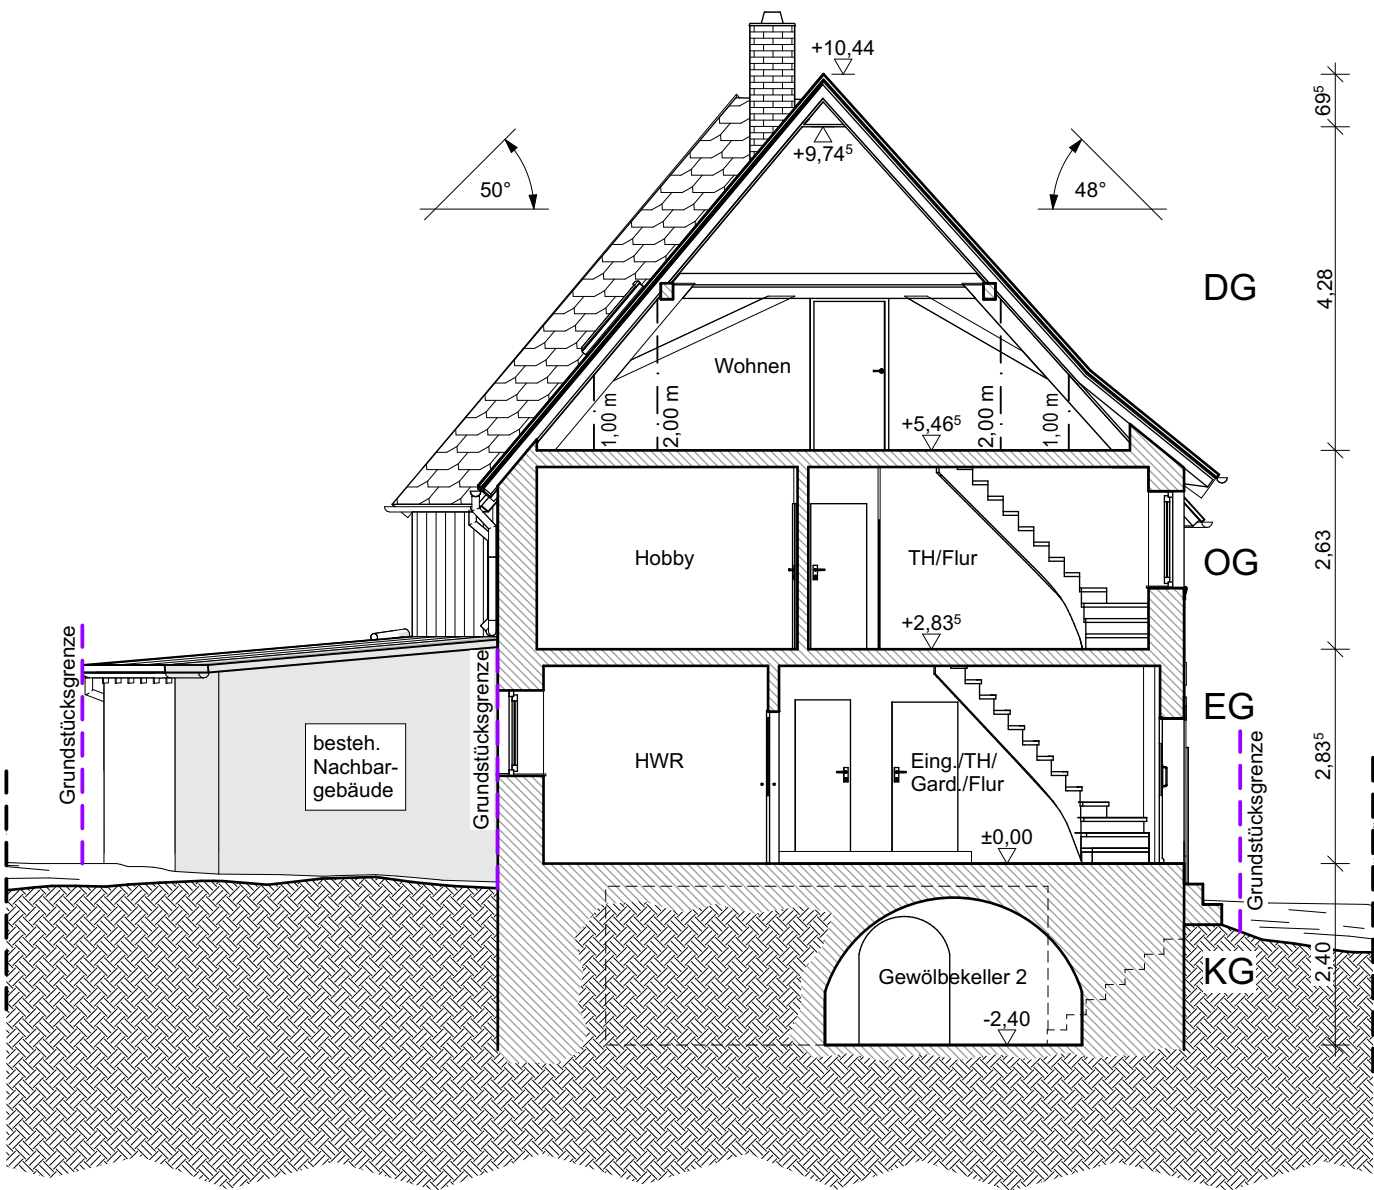

Schnitt A - A



Vorhaben:	Bestandsaufnahme eines Wohnhauses		
Grundstück:	Fl.-Nr. 324 Gemarkung Weidenberg Lindenstraße 25 95466 Weidenberg		
Eigentümer:	Michael Beintner und Isabel Holden Lindenstraße 25 95466 Weidenberg		
			
Planteil:	Bestandsplanung Grundrisse, Schnitt	M 1:100	
Weidenberg, 05.03.2026			
Gez.: Fe/Se			
Plan-Nr.: 2025-01BM/B01			




Ansicht Süd-Ost





Ansicht Nord-Ost

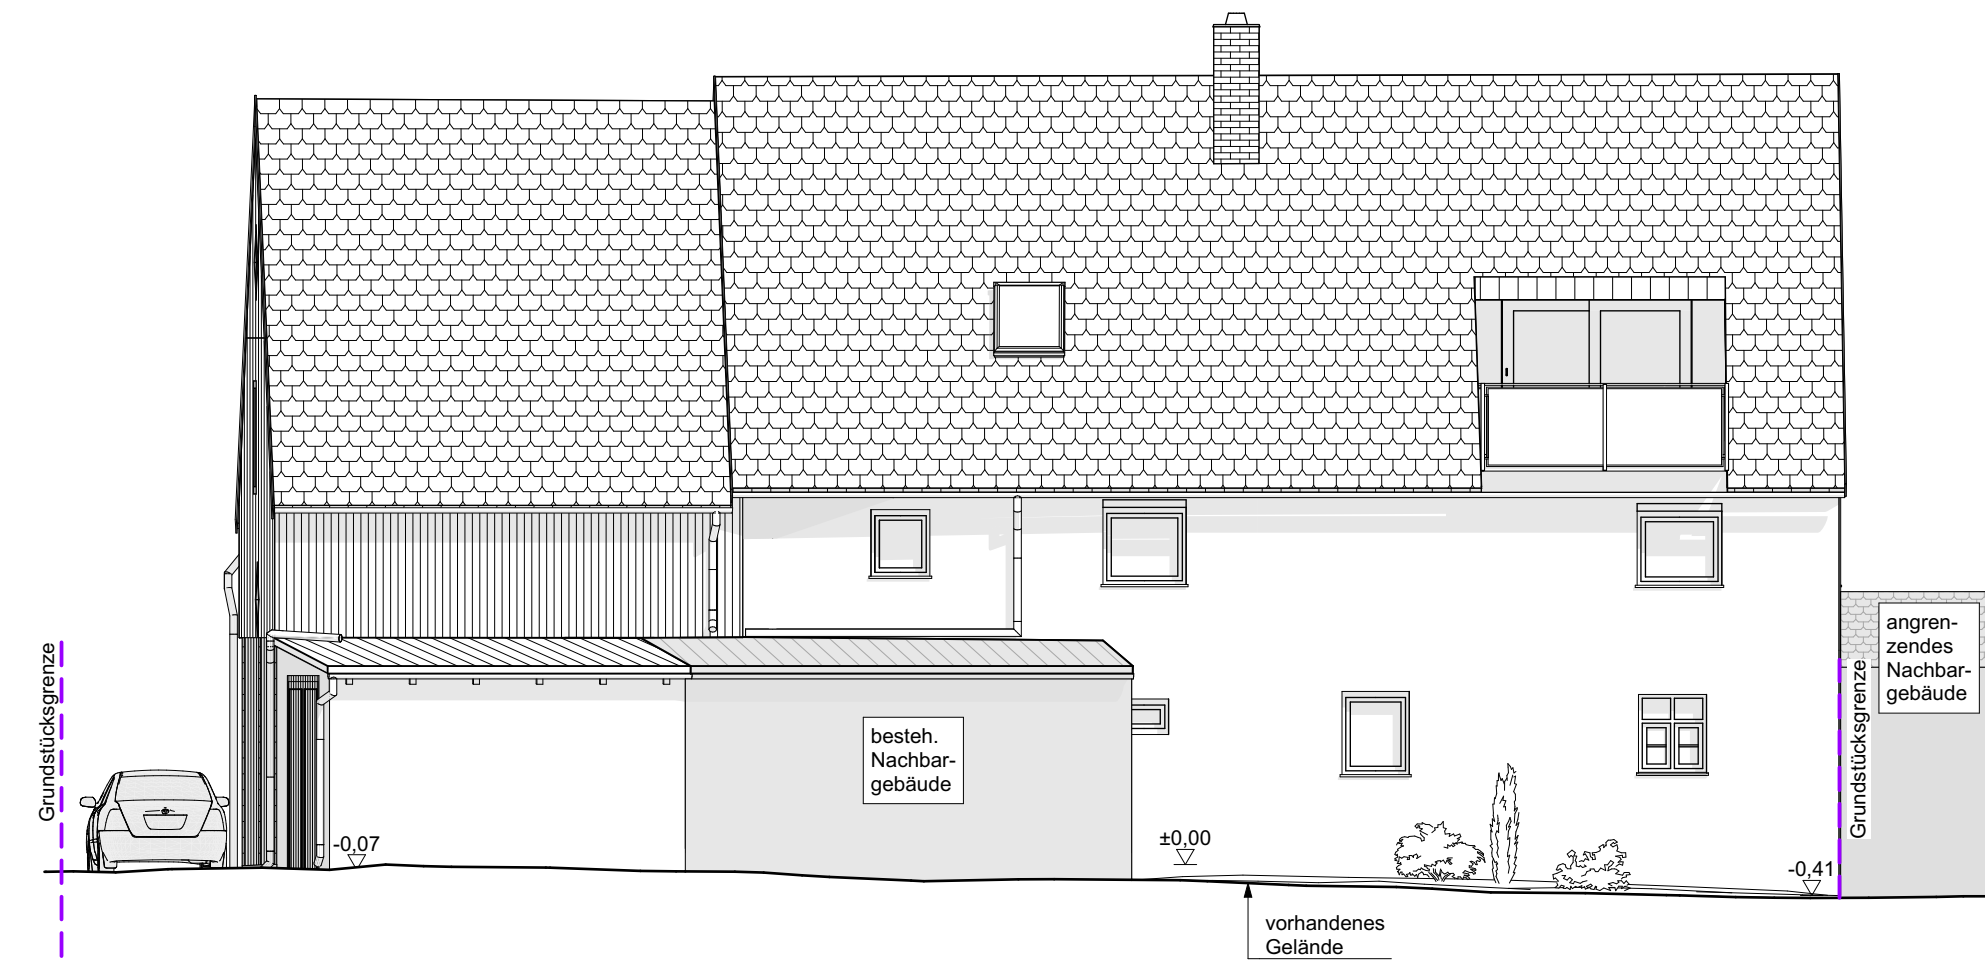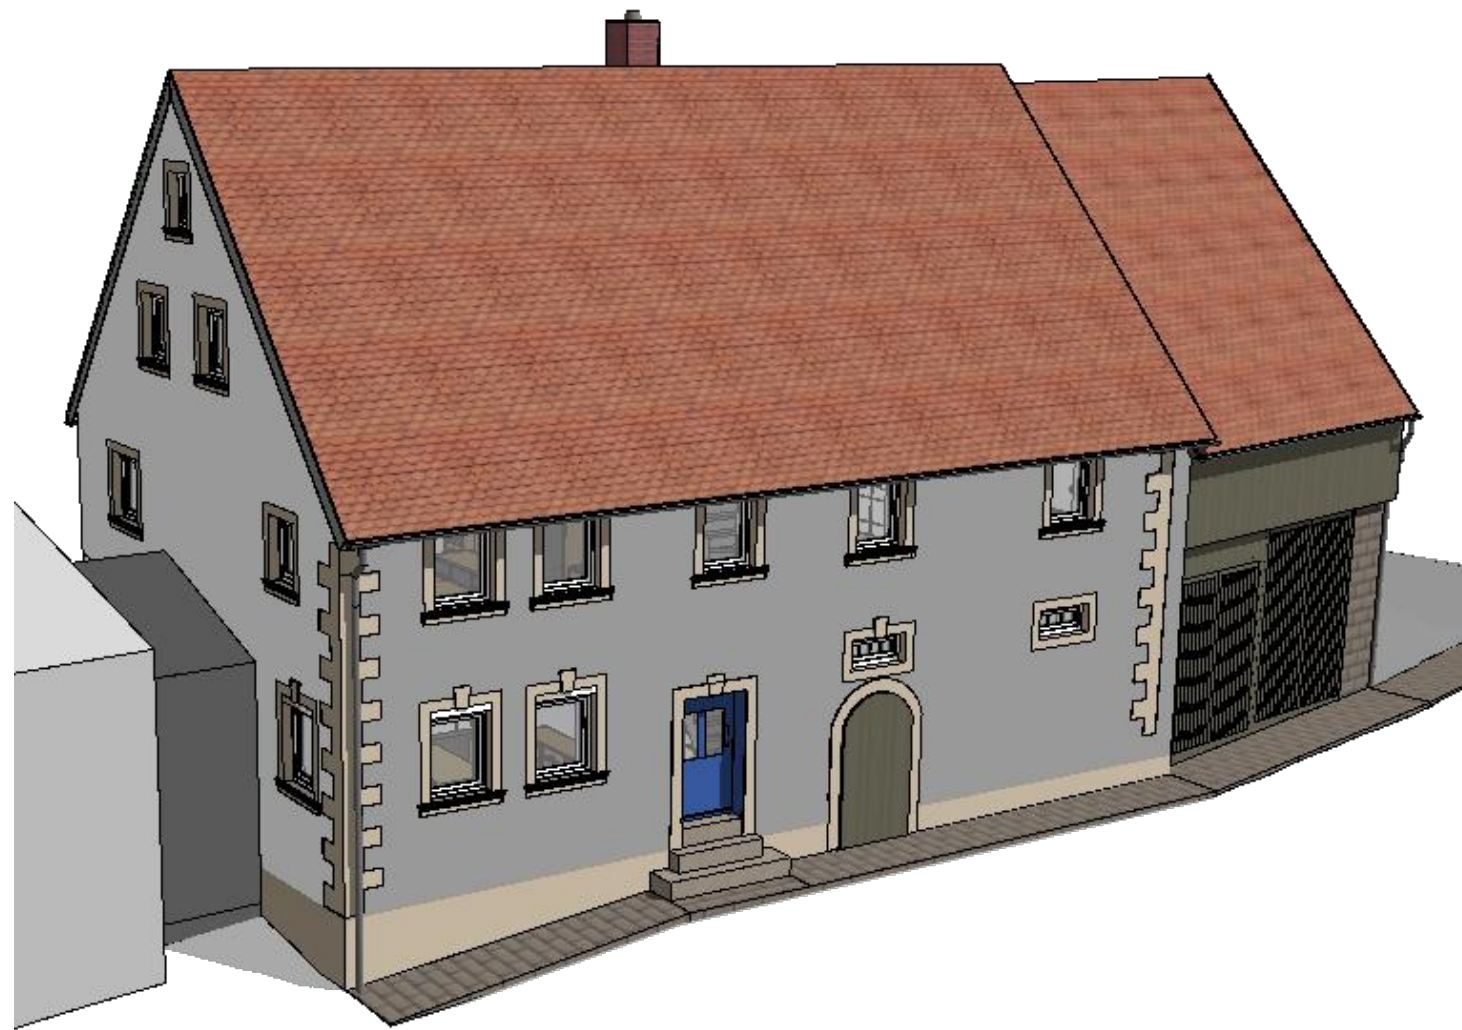

Ansicht Nord-West

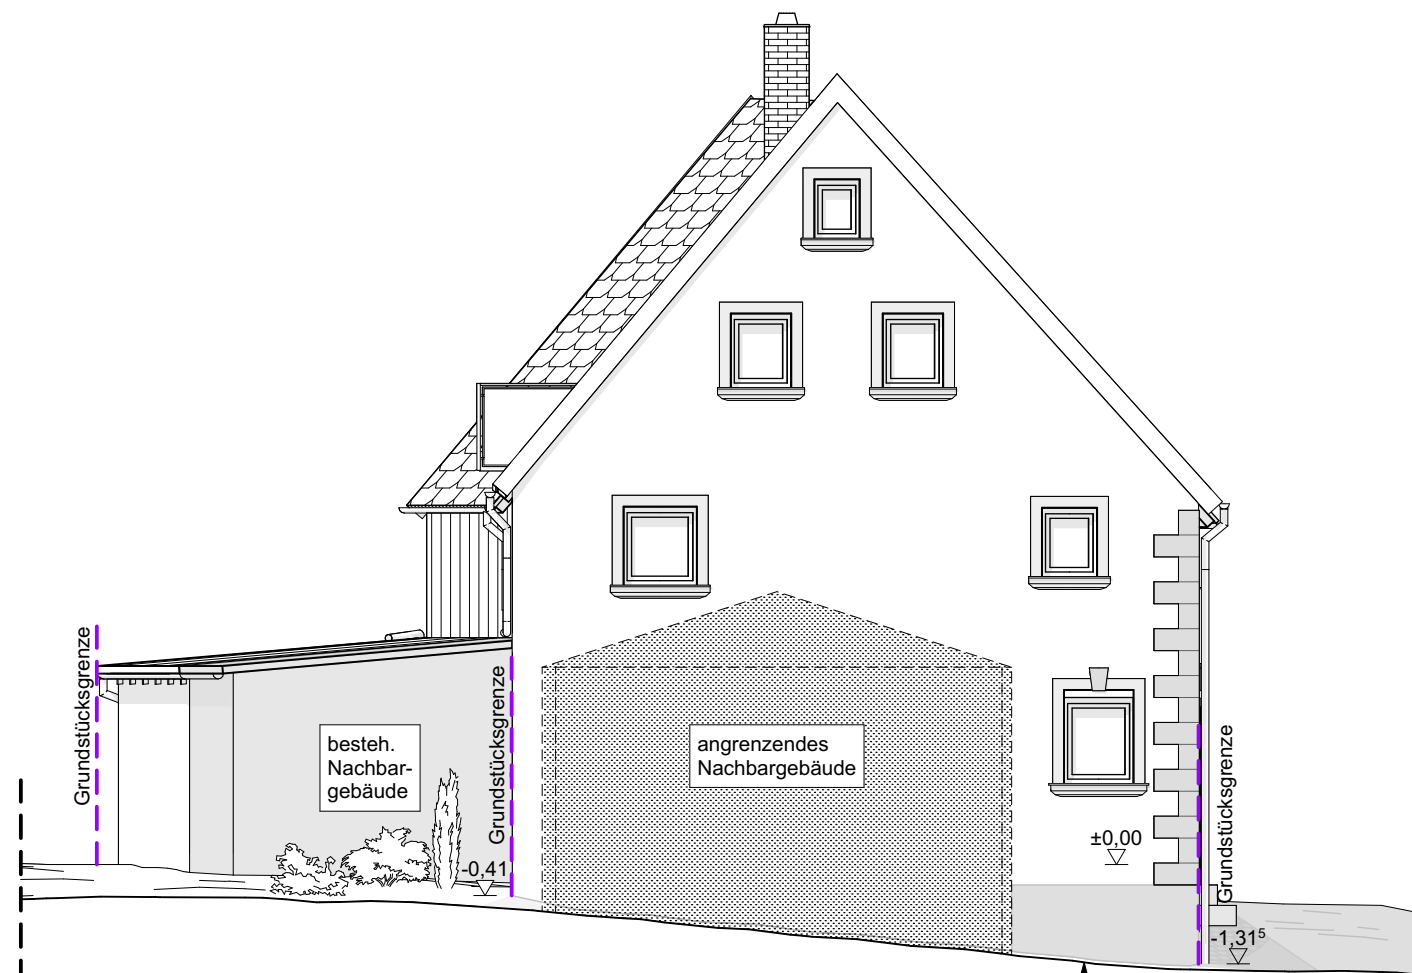

Ansicht Süd-West

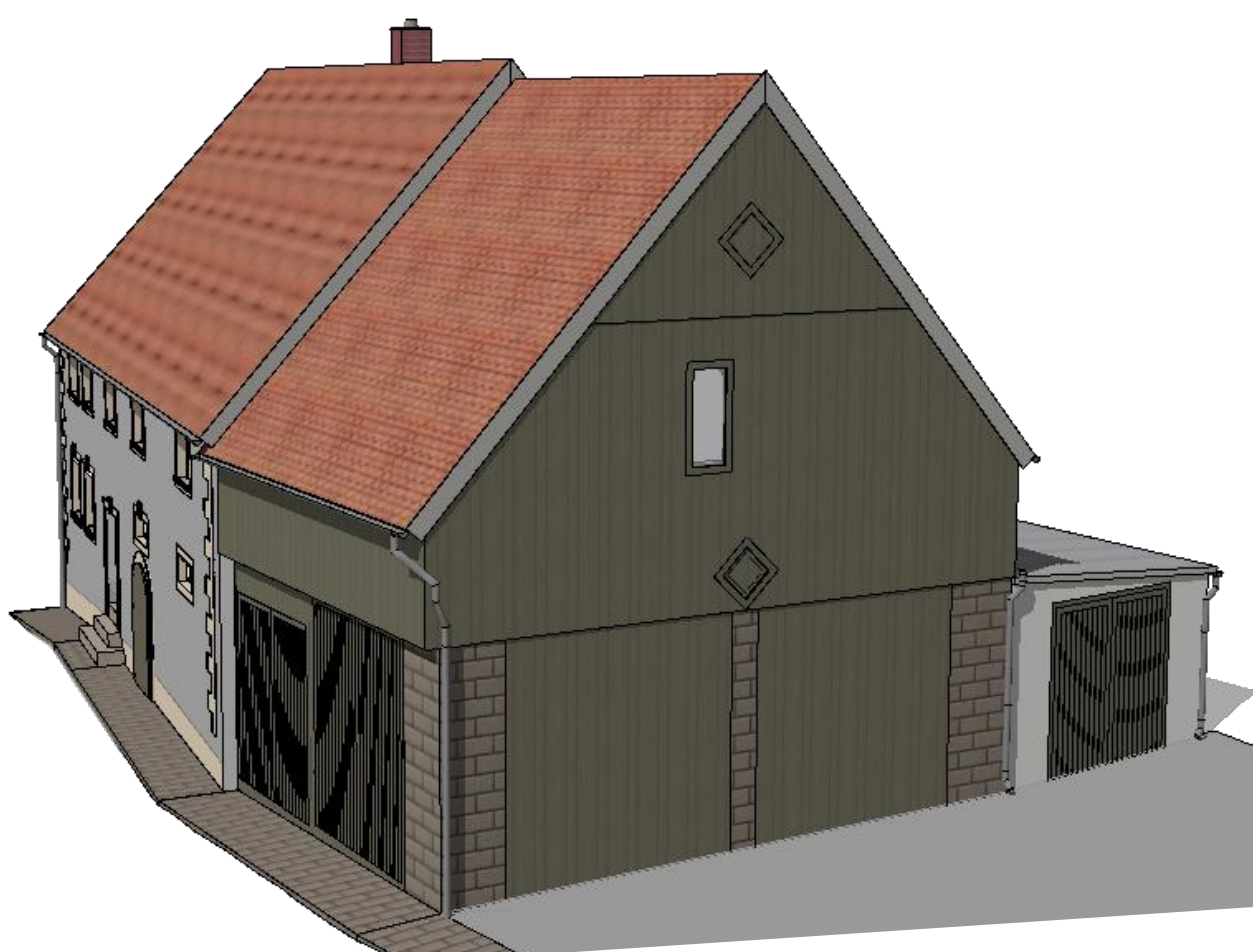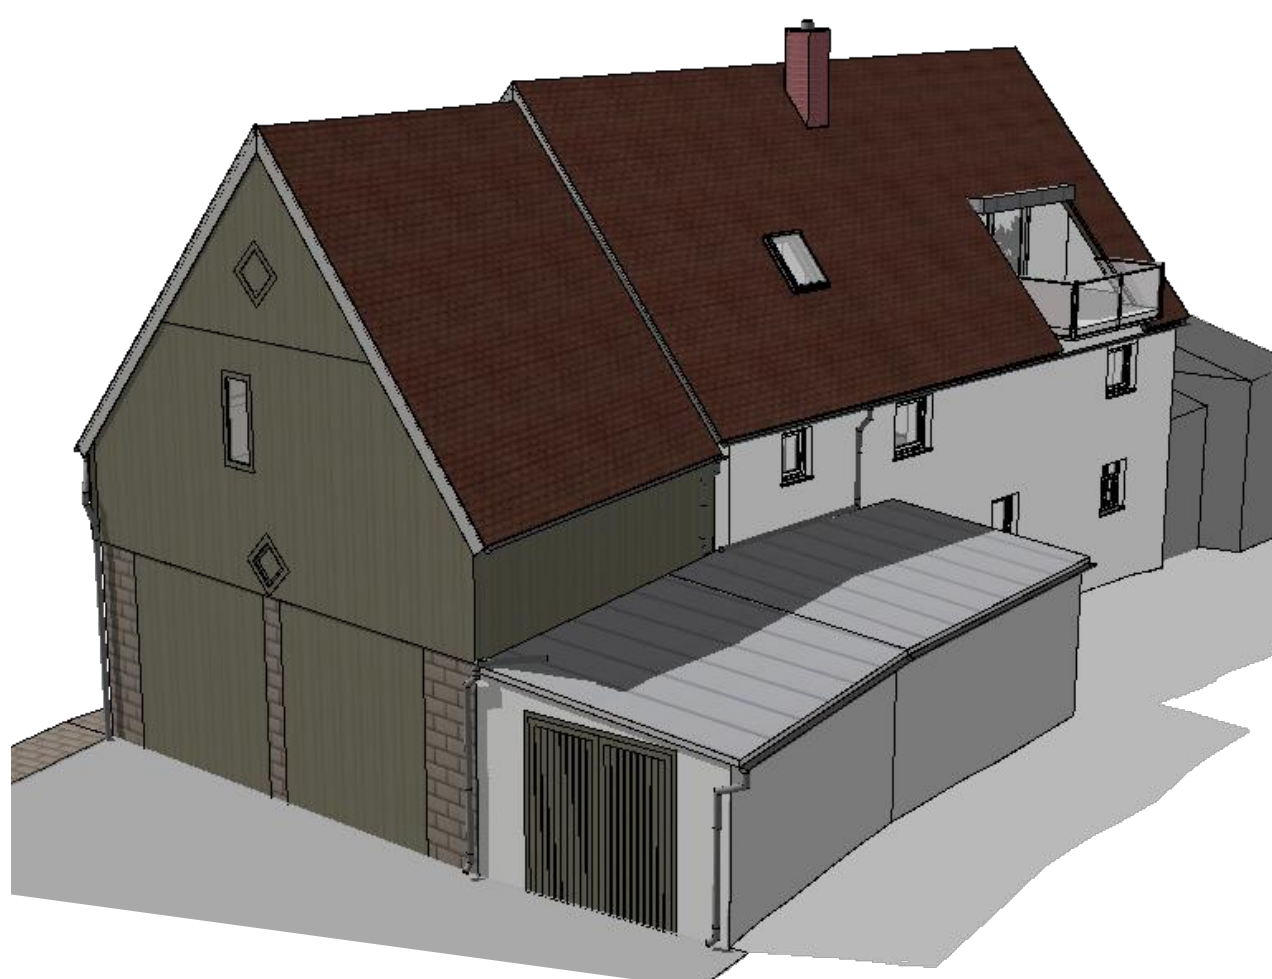

Vorhaben:	Bestandsaufnahme eines Wohnhauses	
Grundstück:	Fl.-Nr. 324 Gemarkung Weidenberg Lindenstraße 25 95466 Weidenberg	
Eigentümer:	Michael Beintner und Isabel Holden Lindenstraße 25 95466 Weidenberg	
Planteil:	Bestandsplanung Ansichten 3D-Perspektiven	
		M 1:100 o. M.